


Ушинского дом 2

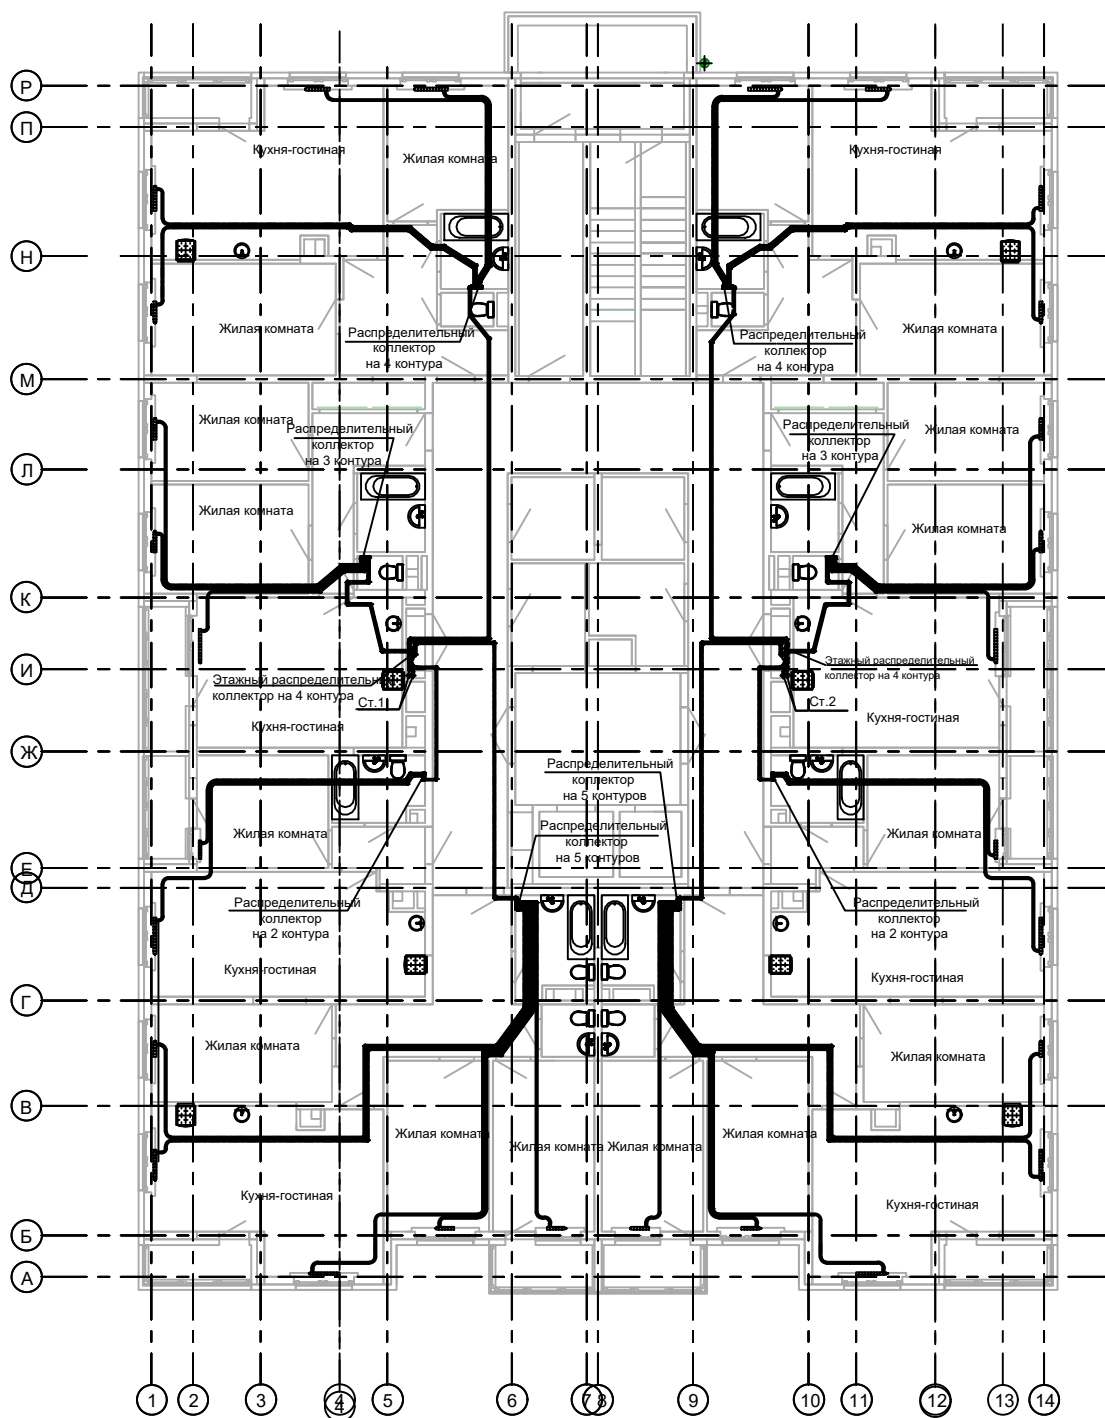

Имя, Фамилия, Подп. и дата, Взам. инв. №

Договор №333-36/18-02-0В				Заказчик ООО "Ушинский квартал"					
Изм.	Коп.уч.	Лист	Недок.	Подп.	Дата	Многоквартирные многоэтажные жилые дома со встроенными нежилыми помещениями расположенные по адресу: г.Тула, ул. Ушинского	Стадия	Лист	Листов
Разработал	Гаврилин Д.А.						И		
Проверил	Сидякин А.П.								
Исполнительная схема трубопроводов в стяжке пола							ИП Евтюхин А.Н. г. Рязань		